



PŮDORYS 1.NP



PŮDORYS 2.NP

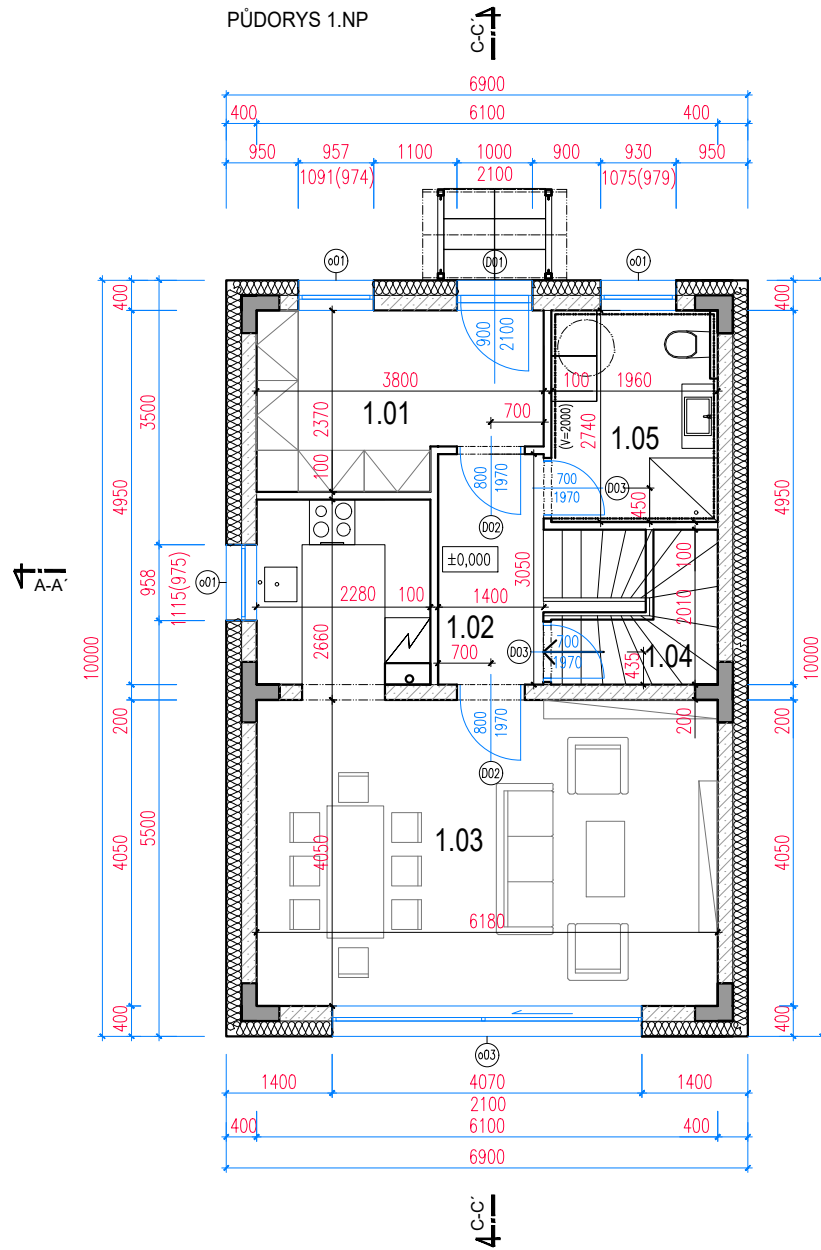

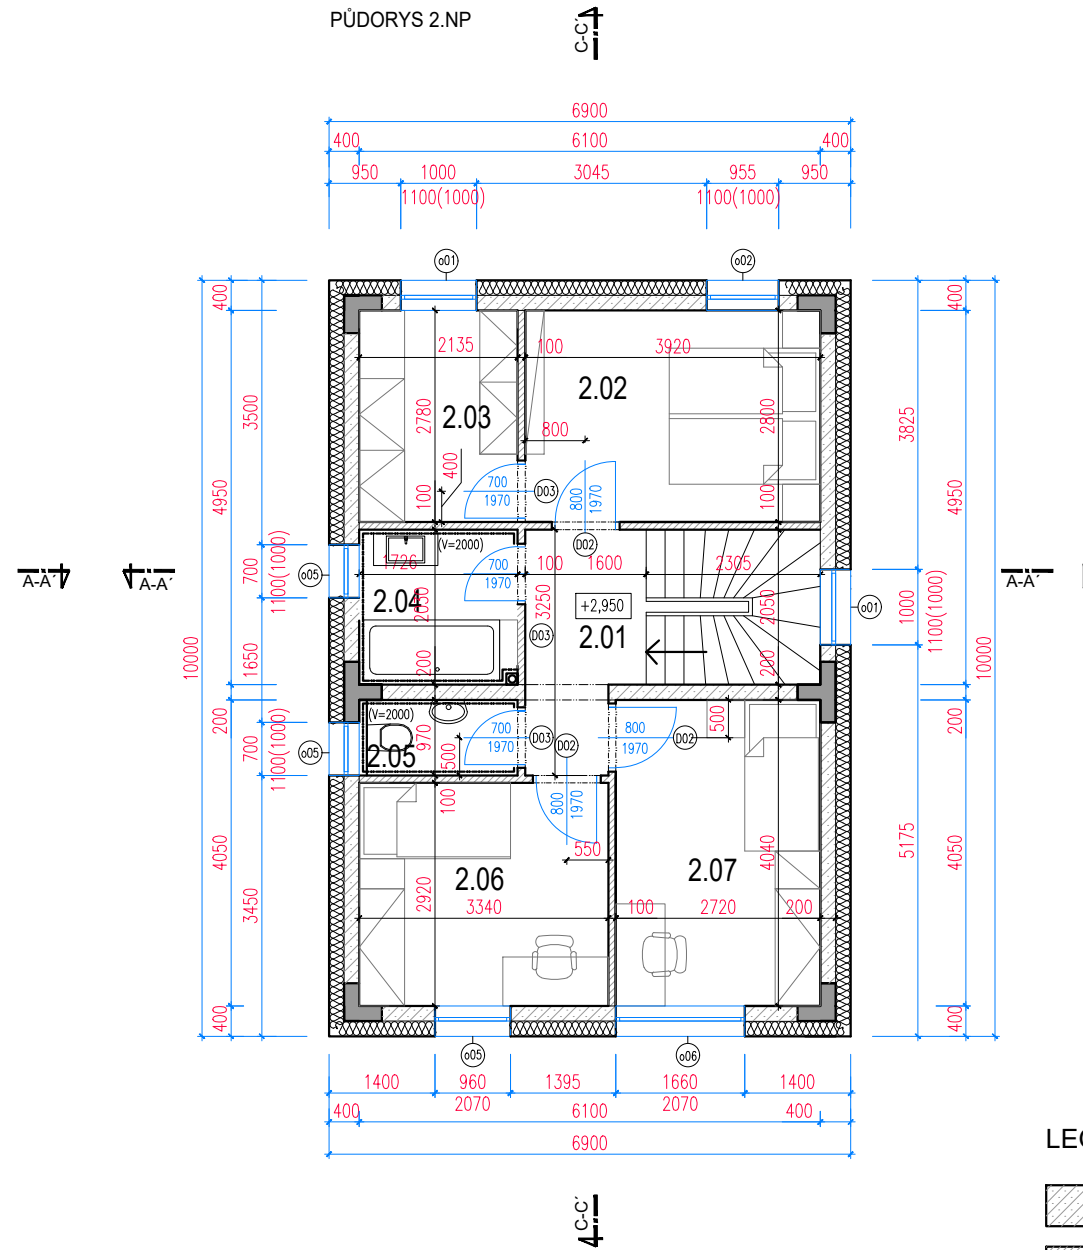



LEGENDA MÍSTNOSTÍ 1.NP:


OZN.	FUNKCE	m2	PODLAHA	
	BYT A3 4KK	106,8		
1.01	ZÁDVEŘÍ	8,2	KERAMICKÁ DLAŽBA	OMÍTKA ŠTUKOVÁ
1.02	PŘEDSÍŇ	5,7	KERAMICKÁ DLAŽBA	OMÍTKA ŠTUKOVÁ
1.03	OBYTNÝ PROSTOR S JÍDELNOU+KK	30,6	PLOVOUCÍ DŘEVĚNÁ PODLAHA	OMÍTKA ŠTUKOVÁ
1.04	SKLAD	2,9	KERAMICKÁ DLAŽBA	OMÍTKA ŠTUKOVÁ
1.05	KOUPELNA	6,2	KERAMICKÁ DLAŽBA	KERAMICKÝ OBKLAD V=2000mm
	UŽITNÁ PLOCHA	53,6		
	OBYTNÁ PLOCHA	30,6		
	ZASTAVĚNÁ PLOCHA	69,0		

LEGENDA MÍSTNOSTÍ 2.NP:

OZN.	FUNKCE	m2	PODLAHA	
	BYT A3 4KK	106,8		
2.01	PŘEDSÍŇ	9,3	KERAMICKÁ DLAŽBA	OMÍTKA ŠTUKOVÁ
2.02	LOŽNICE	10,9	PLOVOUCÍ DŘEVĚNÁ PODLAHA	OMÍTKA ŠTUKOVÁ
2.03	ŠATNA	5,9	PLOVOUCÍ DŘEVĚNÁ PODLAHA	OMÍTKA ŠTUKOVÁ
2.04	KOUPELNA	4,3	KERAMICKÁ DLAŽBA	KERAMICKÝ OBKLAD V=2000mm
2.05	WC	2,1	KERAMICKÁ DLAŽBA	KERAMICKÝ OBKLAD V=2000mm
2.06	POKOJ	9,7	PLOVOUCÍ DŘEVĚNÁ PODLAHA	OMÍTKA ŠTUKOVÁ
2.07	POKOJ	11,0	PLOVOUCÍ DŘEVĚNÁ PODLAHA	OMÍTKA ŠTUKOVÁ
	UŽITNÁ PLOCHA	53,2		
	OBYTNÁ PLOCHA	31,6		
	ZASTAVĚNÁ PLOCHA	69,0		

LEGENDA MATERIÁLŮ:

-  VÝPLŇOVÉ ZDIVO - BEST-UNIKA TL.200MM
-  VNITŘNÍ PŘÍČKY NENOSNÉ - PÓROBETON TL.100MM
-  NOSNÁ KCE GOLDBECK
-  TEPELNÁ IZOLACE- FASÁDNÍ POLYSTYREN TL. 200 mm

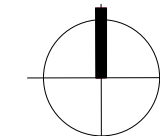

výškový systém BPV, ±0,000 = 161,90

GENERÁLNÍ PROJEKTANT: Building Invest EU s.r.o. Ing.Arch.Oliver Kálnássy Španělská 770/2 120 00 Praha kalnassyoliver@gmail.com M: 604 440 016	INVESTOR: ODP.PROJEKTANT: Ing.arch.Oliver Kálnássy VYPRACOVAL: Marek Otta	Č. SADY: STUPEŇ: DOKUMENTACE SKUTEČNÉHO PROVEDENÍ STAVBY
	STAVBA: NOVOSTAVBA 3RD_RD3(4KK) Sokolská, p.č. 3383/6 276 01 Mělník	ČÁST: ARCHITEKTONICKO STEVEBNÍ ŘEŠENÍ
VÝKRES: PŮDORYSY	MĚŘÍTKO: 1:100	DATUM: 05/2021
		Č. VÝKRESU: D.1.3.2